


Les éléments figurant en rouge ont été dessinés suivant les indications de M.ROSSI Thimothée, représentant de la SAS FR IMMO CONSULT

Commune d' ORANGE (84)
Lieu dit : rue des Bartavelles
Cadastre : Section S, n° 1324
Echelle 1 : 200 e
Dossier n° 9111 - Mars 2015

COPROPRIETE
"des Bartavelles"

PLAN DE MASSE

PROJET

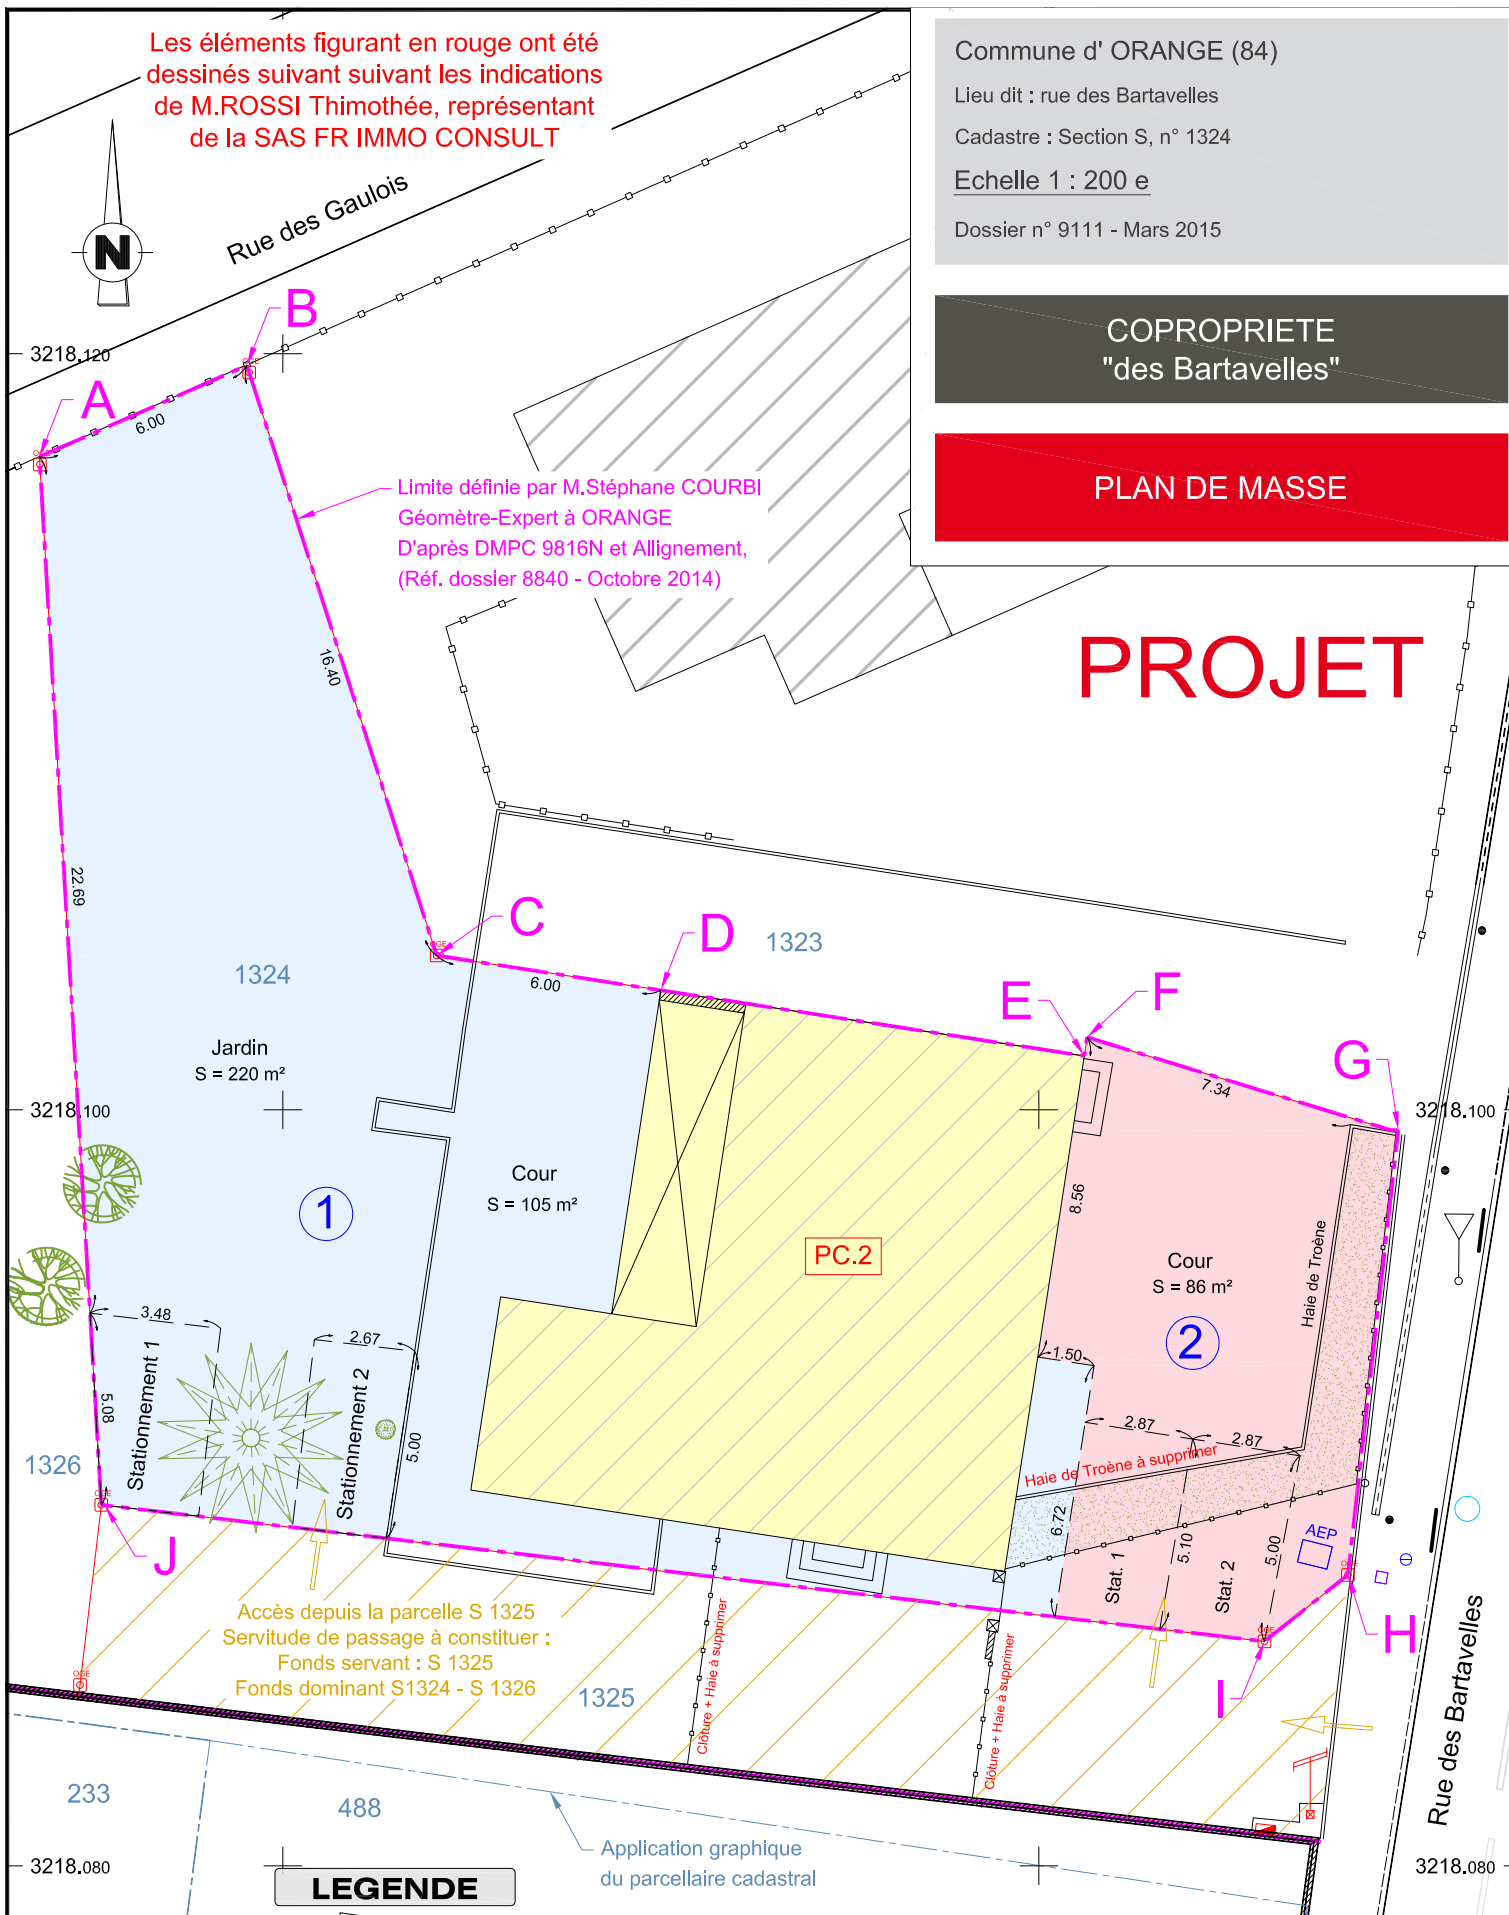

LEGENDE

- | | | |
|--------------------------------|------------------------------------------|-----------------------------|
| Pc Partie commune | 7 Lot privatif | Périmétre de la copropriété |
| Bec Ballon d'eau chaude | Accès | Marche / escalier |
| hp= Hauteur sous plafond | Hauteur sous plafond inférieure à 1,80 m | |
| hsp= Hauteur sous poutre | Poutre | |




Cabinet COURBI
Société de Géomètres-Experts
N° d'Inscription : 2013C200003

364 Avenue Charles de Gaulle - 84100 ORANGE
T 04 90 34 06 57 F 04 90 51 13 77
cabinet.courbi@wanadoo.fr

LEGENDE

- | | | |
|--------------------------------|------------------------------------------|-----------------------------|
| Pc Partie commune | 7 Lot privatif | Périmétre de la copropriété |
| Bec Ballon d'eau chaude | Accès | Marche / escalier |
| hp= Hauteur sous plafond | Hauteur sous plafond inférieure à 1,80 m | |
| hsp= Hauteur sous poutre | Poutre | |

PROJET 1323

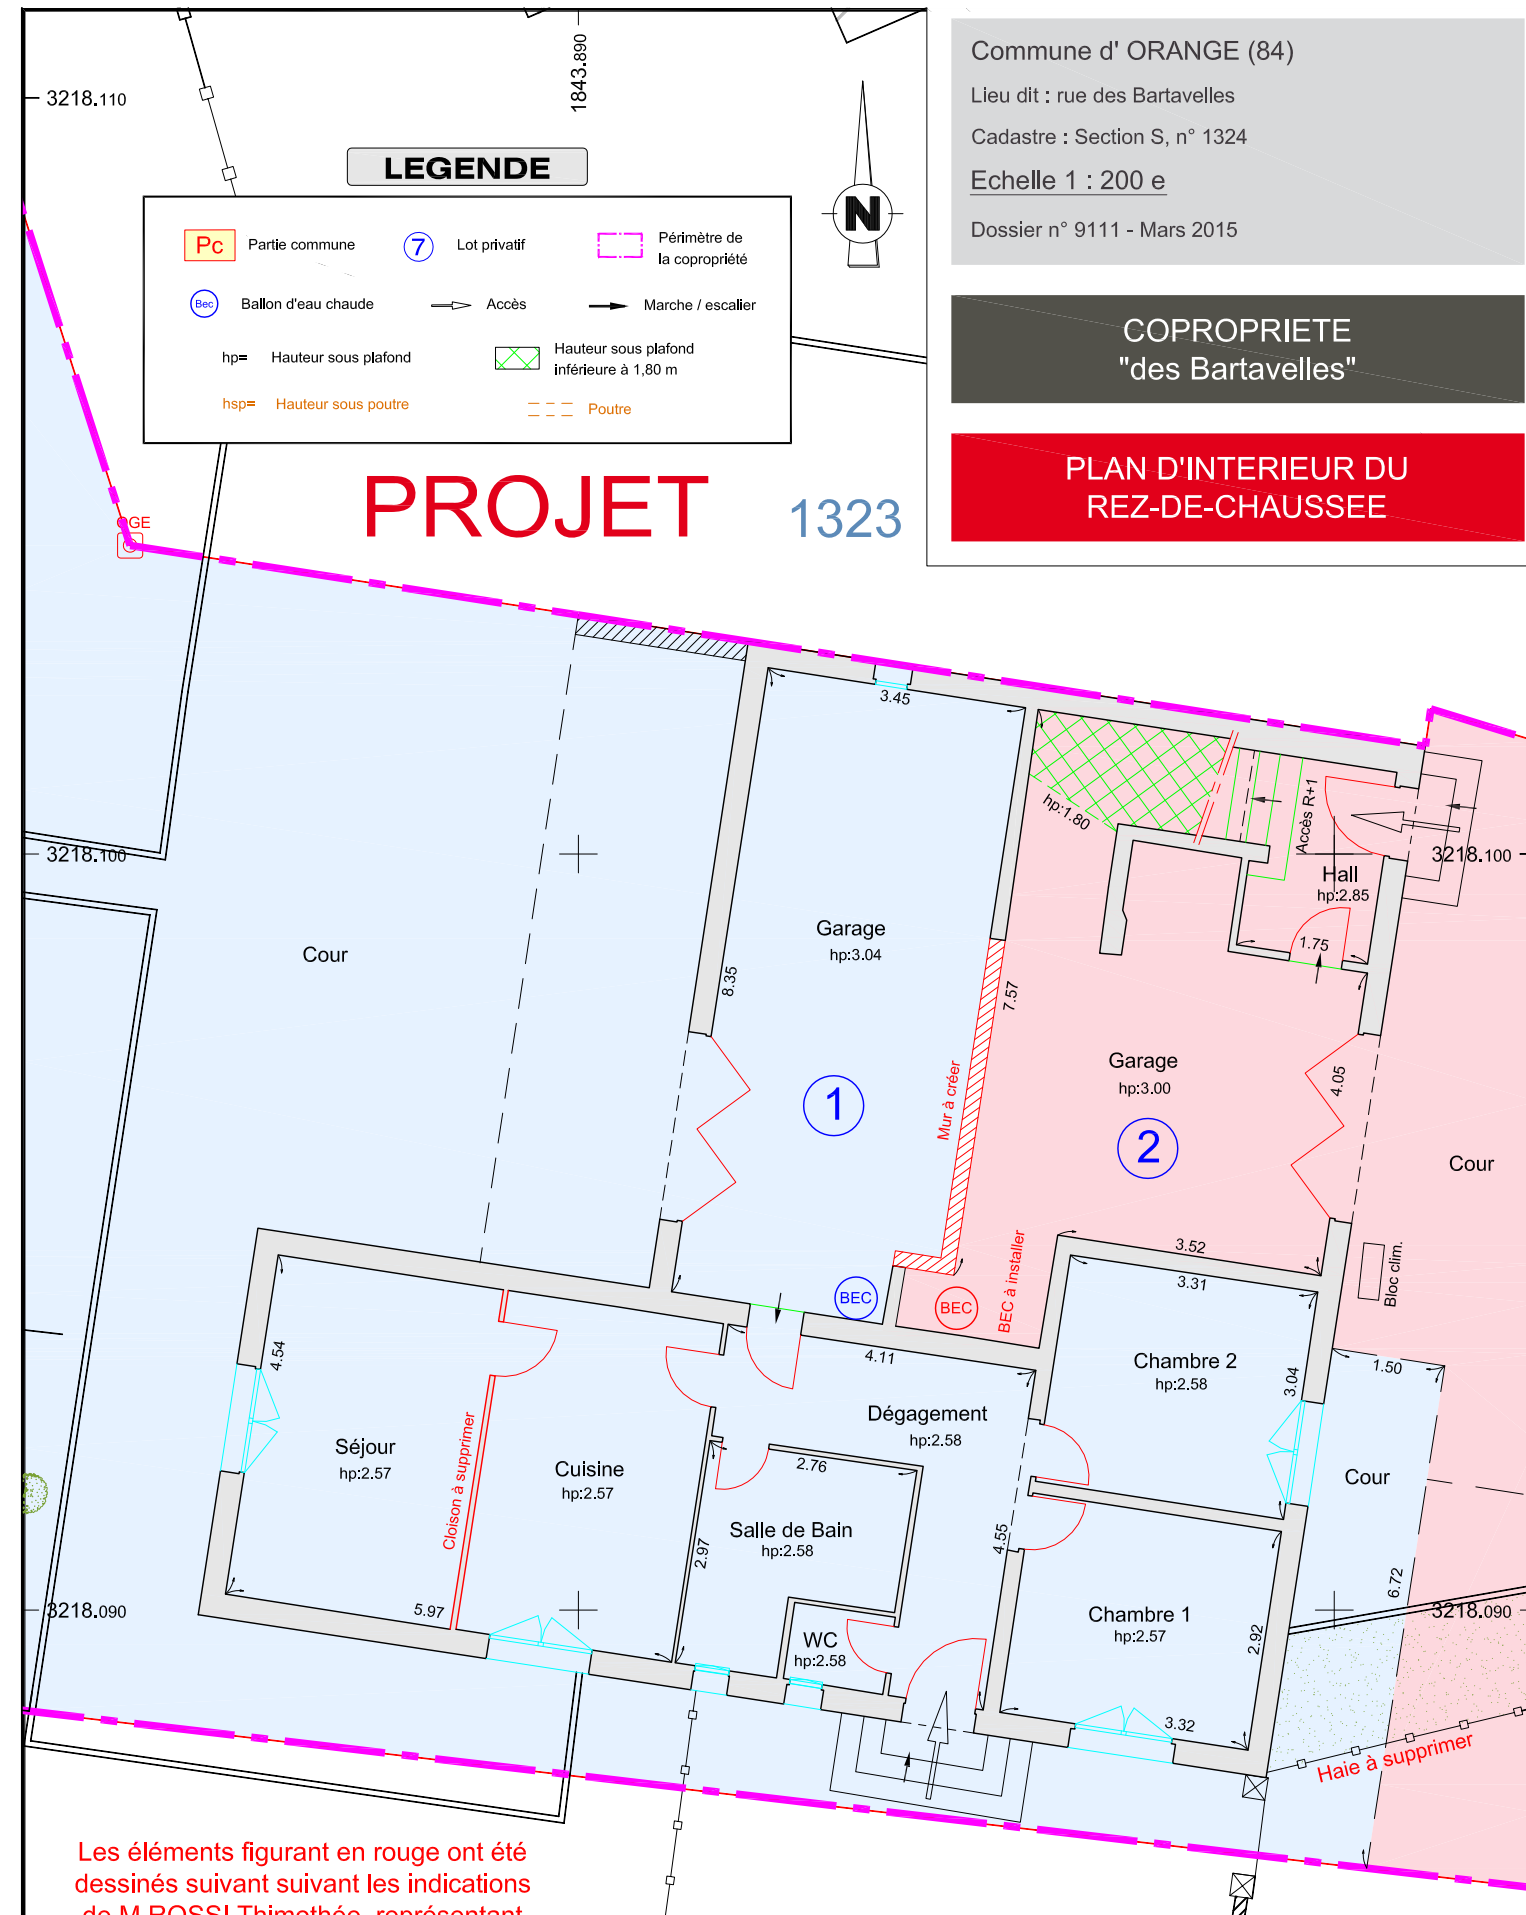

Les éléments figurant en rouge ont été dessinés suivant les indications de M.ROSSI Thimothée, représentant de la SAS FR IMMO CONSULT

1325



Cabinet COURBI
Société de Géomètres-Experts
N° d'Inscription : 2013C200003

364 Avenue Charles de Gaulle - 84100 ORANGE
T 04 90 34 06 57 F 04 90 51 13 77
cabinet.courbi@wanadoo.fr

Commune d' ORANGE (84)
Lieu dit : rue des Bartavelles
Cadastre : Section S, n° 1324
Echelle 1 : 200 e
Dossier n° 9111 - Mars 2015

COPROPRIETE
"des Bartavelles"

PLAN D'INTERIEUR DU
REZ-DE-CHAUSSEE